

umbau wohnhaus 1522

neue simplonstrasse 80 | 3900 brig

revisionsplan
grundriss eg

bauherrschaft:
kloster st. ursula
alte simplonstrasse 38
3900 brig


architekt:
subsidium

roger guntern gmbh

dipl arch eth sia
sebastiansgasse 3
3900 brig
079 744 81 43
info@subsidium.ch
subsidium.ch



mst.	1:50
format	A3
datum	3.8.2026

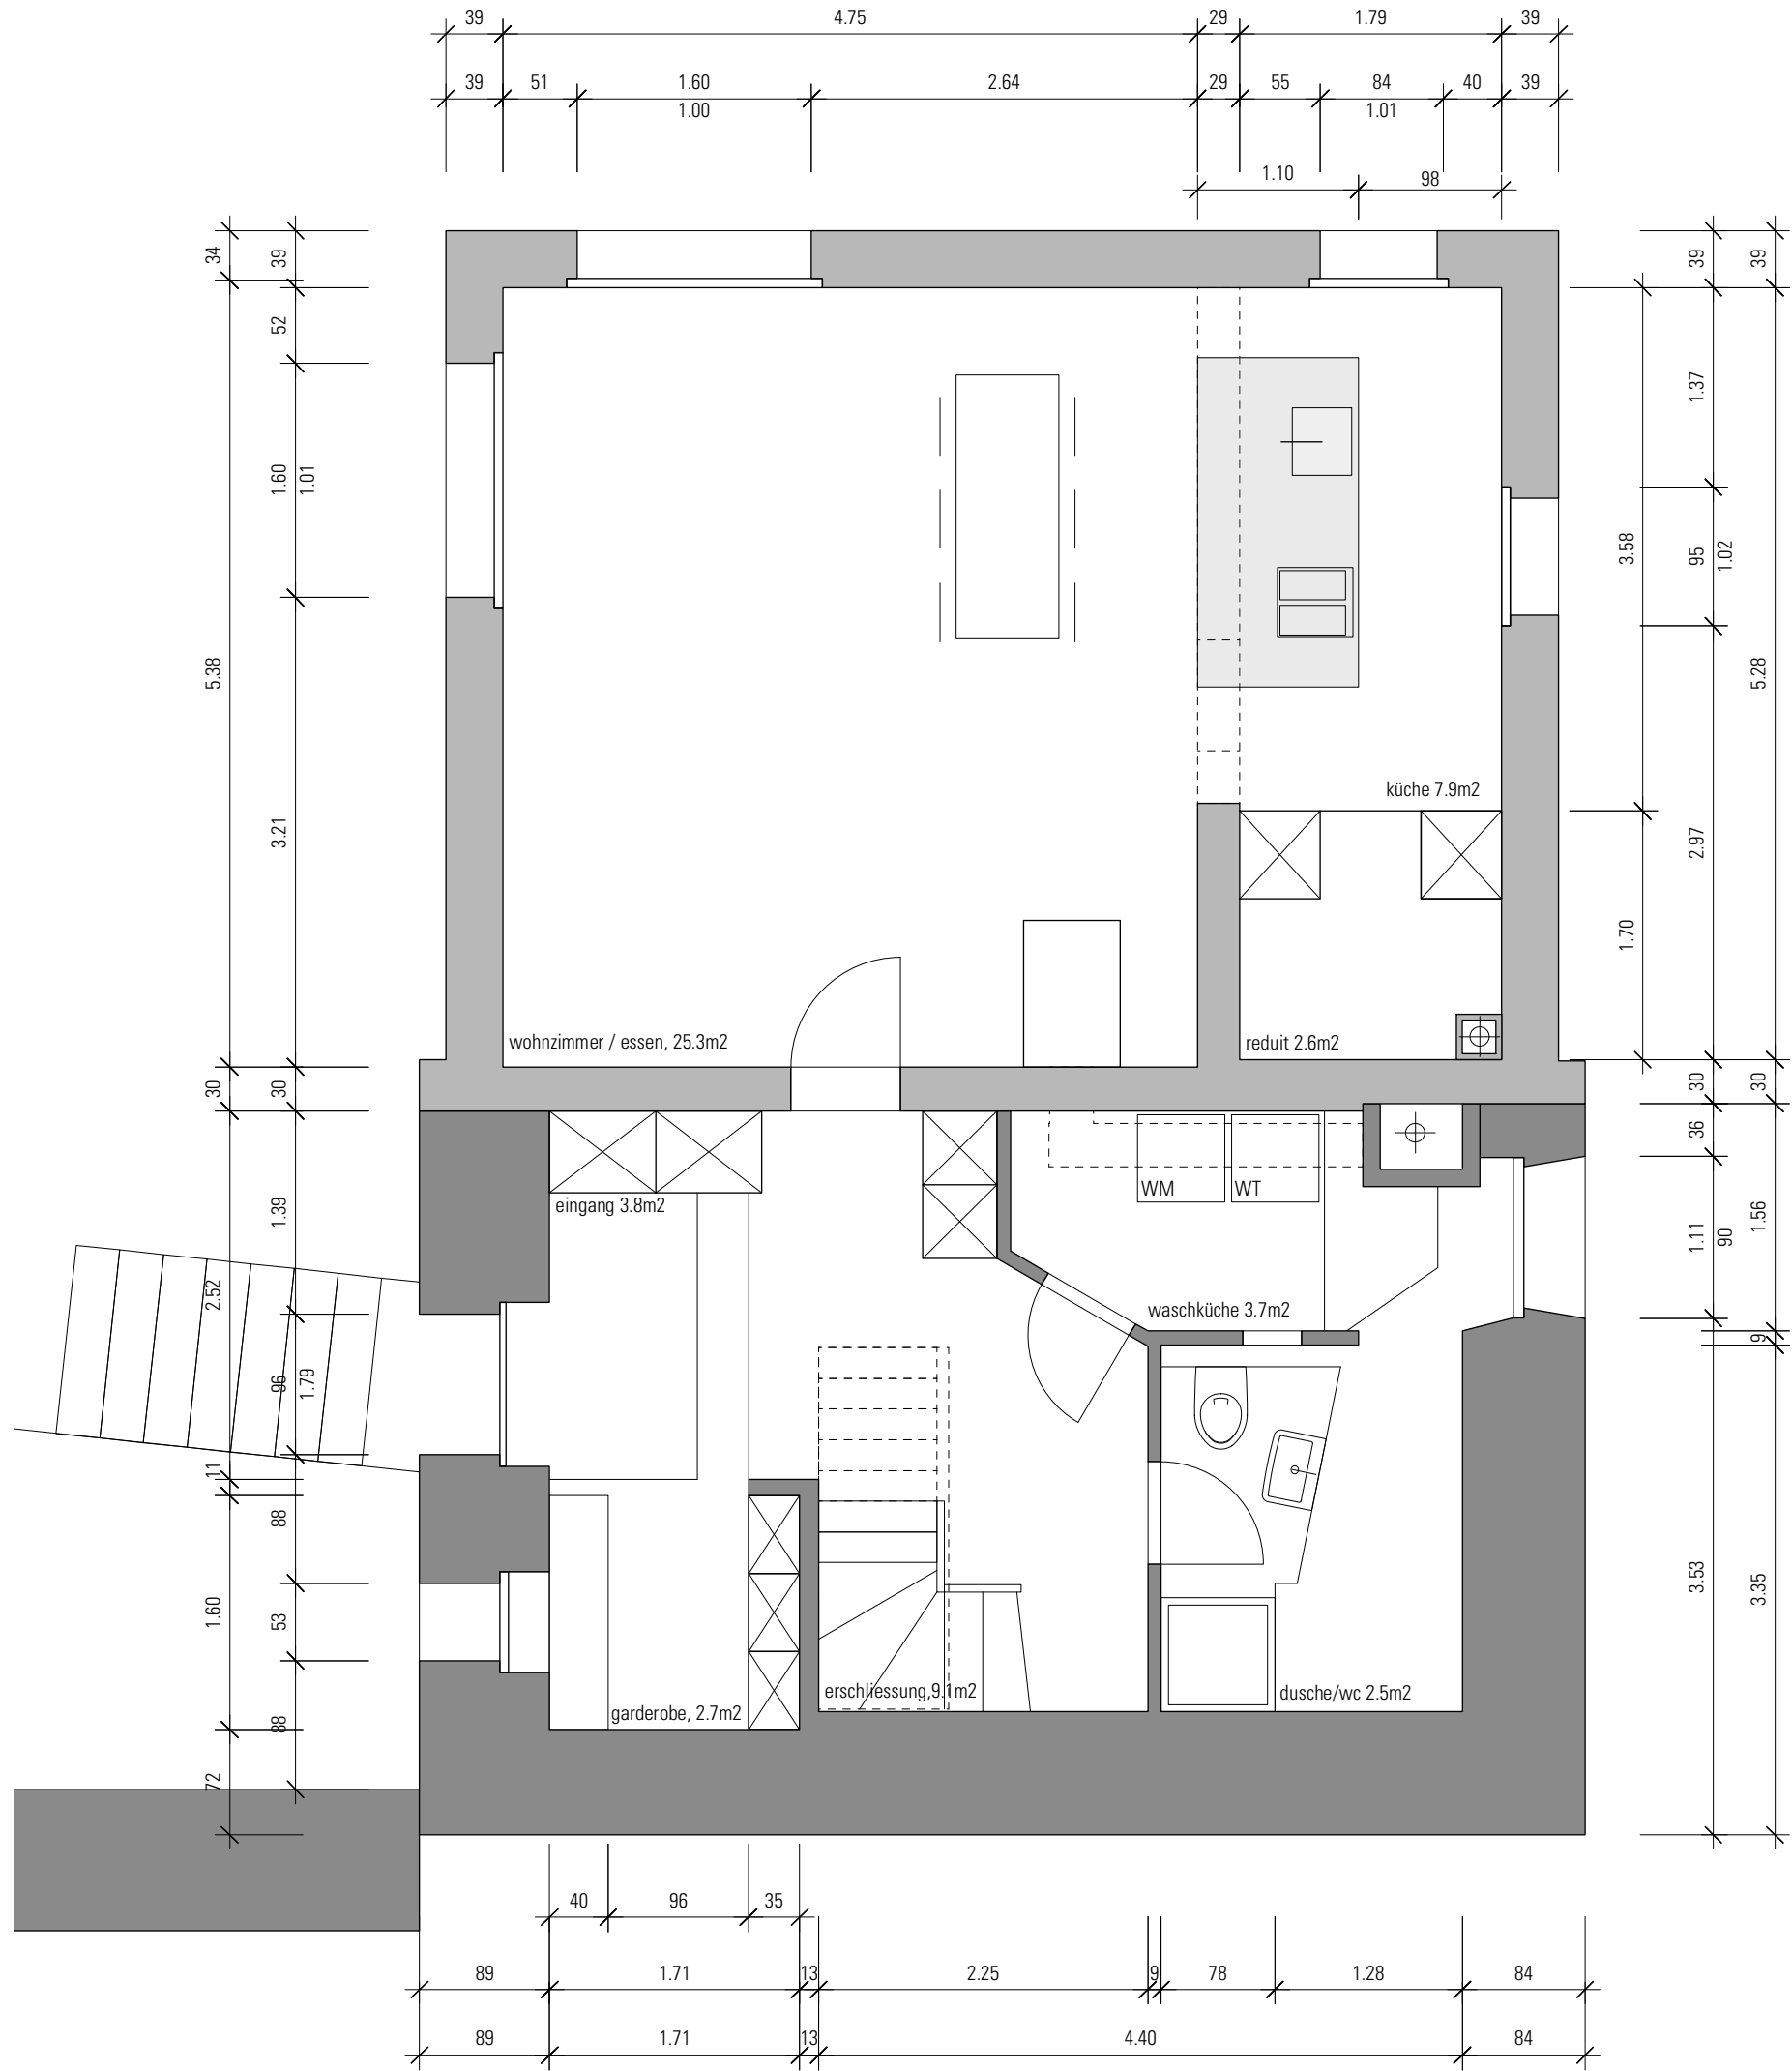

umbau wohnhaus 1522

neue simplonstrasse 80 | 3900 brig

revisionsplan
grundriss og

bauherrschaft:
kloster st. ursula
alte simplonstrasse 38
3900 brig

architekt:
subsidium
roger guntern gmbh

dipl arch eth sia
sebastiansgasse 3
3900 brig
079 744 81 43
info@subsidium.ch
subsidium.ch



mst.	1:50
format	A3
datum	3.8.2026

