

iMouliet Architecture Sàrl  
Isaline Parisod  
Architecte EPFL  
Rue de la Gare 42  
1865 Les Diablerets  
Tel - 079/359 68 18  
info@imouliet.ch


LES DIABLERETS  
01.02.2023  
Echelle 1:100 - A4

L'architecte : iMouliet Architecture Sàrl

~~Rue de la Gare 42~~  
~~1865 Les Diablerets~~  
~~www.imouliet.ch~~

Le propriétaire :

*Barry*

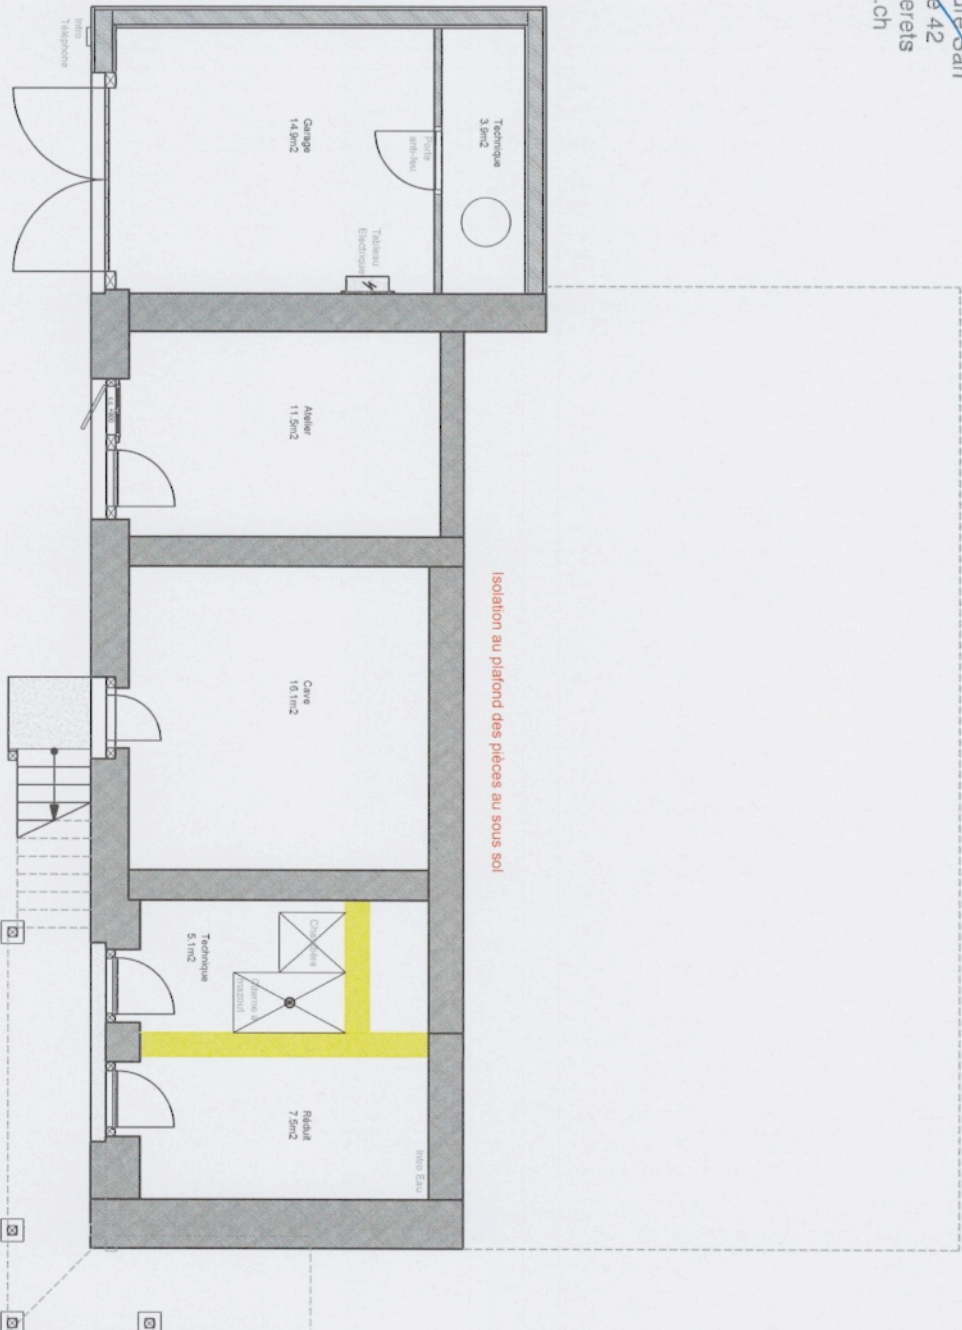

Enquête  
Plan Sous-Sol  
ECA 64  
Parcelle 6246  
Rte des Voëttes 15  
Commune d'Ormont-Dessus

IMouliet Architecture Sàrl  
Isaline Parisod  
Architecte EPFL  
Rue de la Gare 42  
1865 Les Diablerets  
Tel - 079/359 68 18  
info@imouliet.ch

LES DIABLERETS  
01.02.2023  
Echelle 1:100 - A4

L'architecte :  
~~IMouliet Architecture Sàrl~~  
~~Rue de la Gare 42~~  
~~1865 Les Diablerets~~  
~~info@imouliet.ch~~

Le propriétaire :

*Devery*



Enquête  
Plan Rez-de-chaussée  
ECA 64  
Parcelle 6246  
Rte des Voëttes 15  
Commune d'Ormont-Dessus

iMouliet Architecture Sàrl  
Isaline Parisod  
Architecte EPFL  
Rue de la Gare 42  
1865 Les Diablerets  
Tel - 079/359 68 18  
info@imouliet.ch

LES DIABLERETS

01.02.2023


ECHELLE 1:100 - A4

L'architecte : iMouliet Architecture Sàrl

~~Rue de la Gare 42  
1865 Les Diablerets  
info@imouliet.ch~~

Le propriétaire :

*Devery*

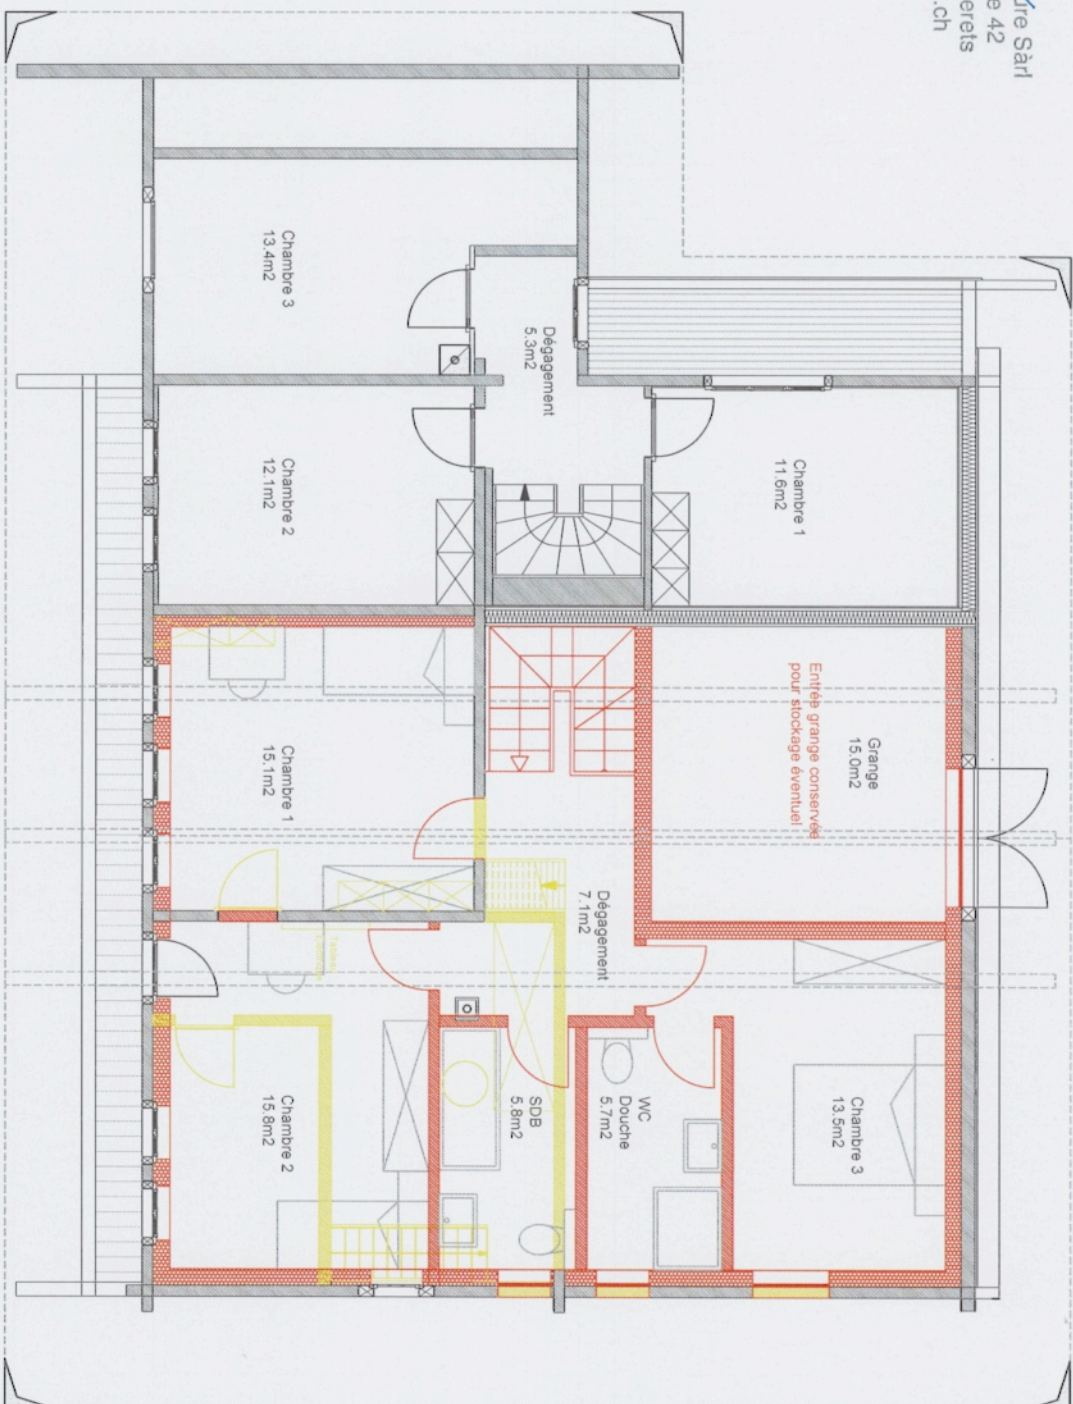

Enquête  
Plan Etage  
ECA 64  
Parcelle 6246  
Rte des Voëttes 15  
Commune d'Ormont-Dessus


iMouliet Architecture Sàrl  
Isaline Parisod  
Architecte EPFL  
Rue de la Gare 42  
1865 Les Diablerets  
Tel - 079/359 68 18  
info@imouliet.ch

LES DIABLERETS  
01.02.2023  
Echelle 1:100 - A4

L'architecte : iMouliet Architecture Sàrl  
Rue de la Gare 42  
1865 Les Diablerets  
info@imouliet.ch

Le propriétaire :

*Isaline Parisod*

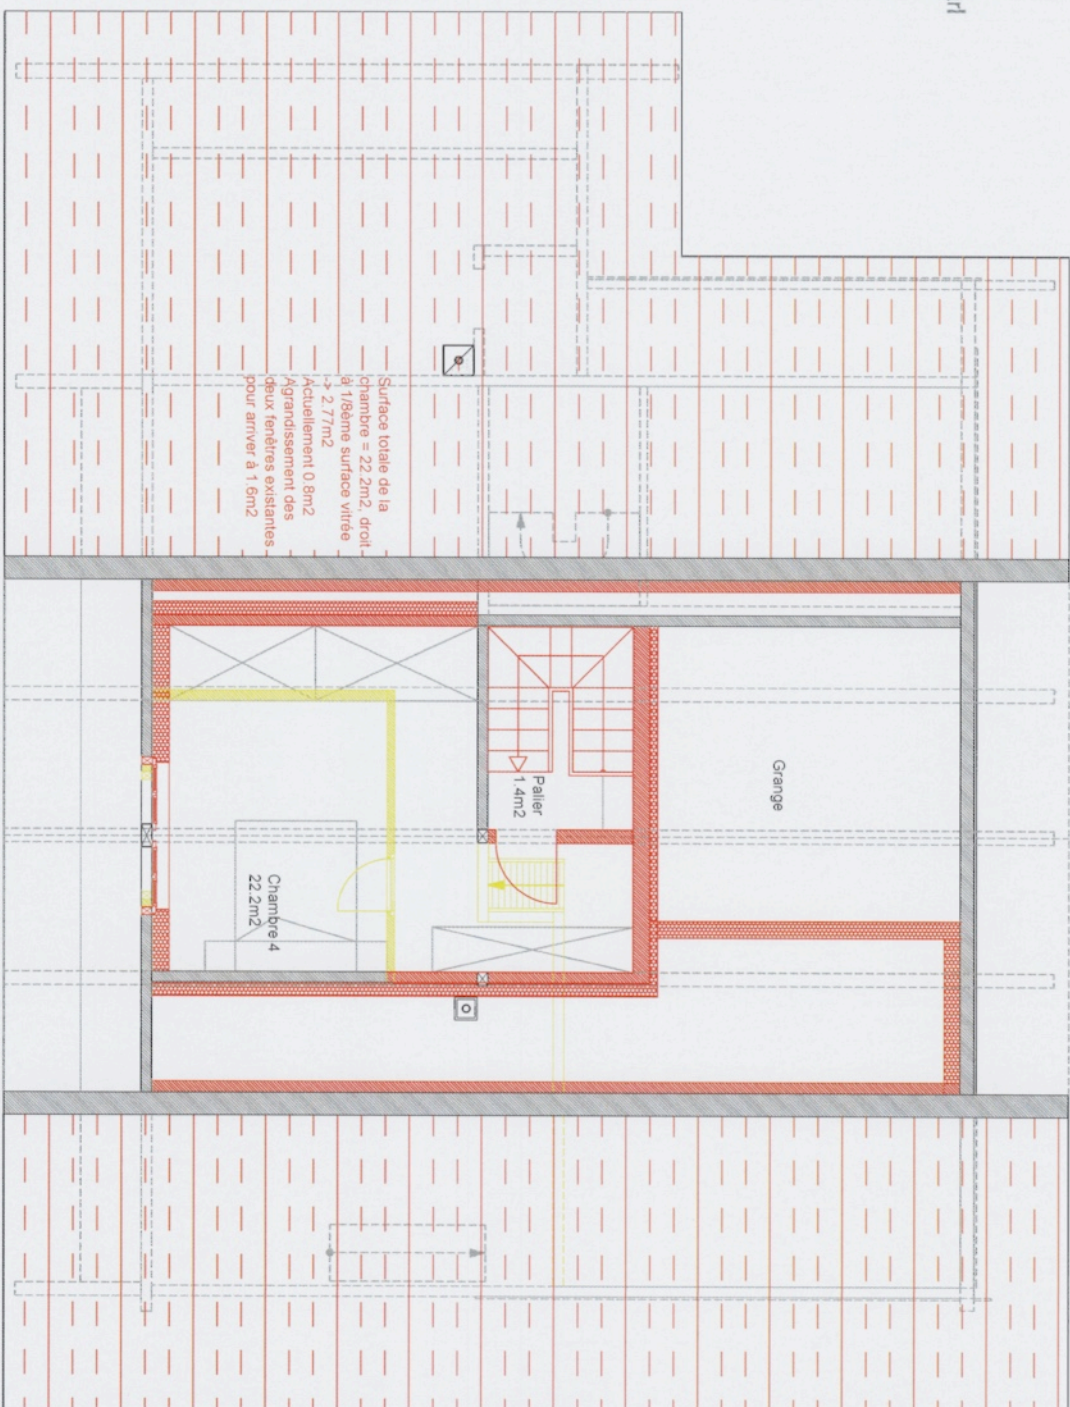

Enquête  
Plan Combles  
ECA 64  
Parcelle 6246  
Rte des Voëttes 15  
Commune d'Ormont-Dessus

iMouillet Architecture Sàrl  
Isaline Parisod  
Architecte EPFL  
Rue de la Gare 42  
1865 Les Diablerets  
Tel - 079/359 68 18  
info@imouillet.ch


LES DIABLERETS  
01.02.2023  
ECHELLE 1:100 - A4

L'architecte : iMouillet Architecture Sàrl  
Rue de la Gare 42  
1865 Les Diablerets  
www.imouillet.ch

Le propriétaire :

*Beny*

Pose de capteurs selon  
document énergétiques  
et plan de situation du  
géomètre

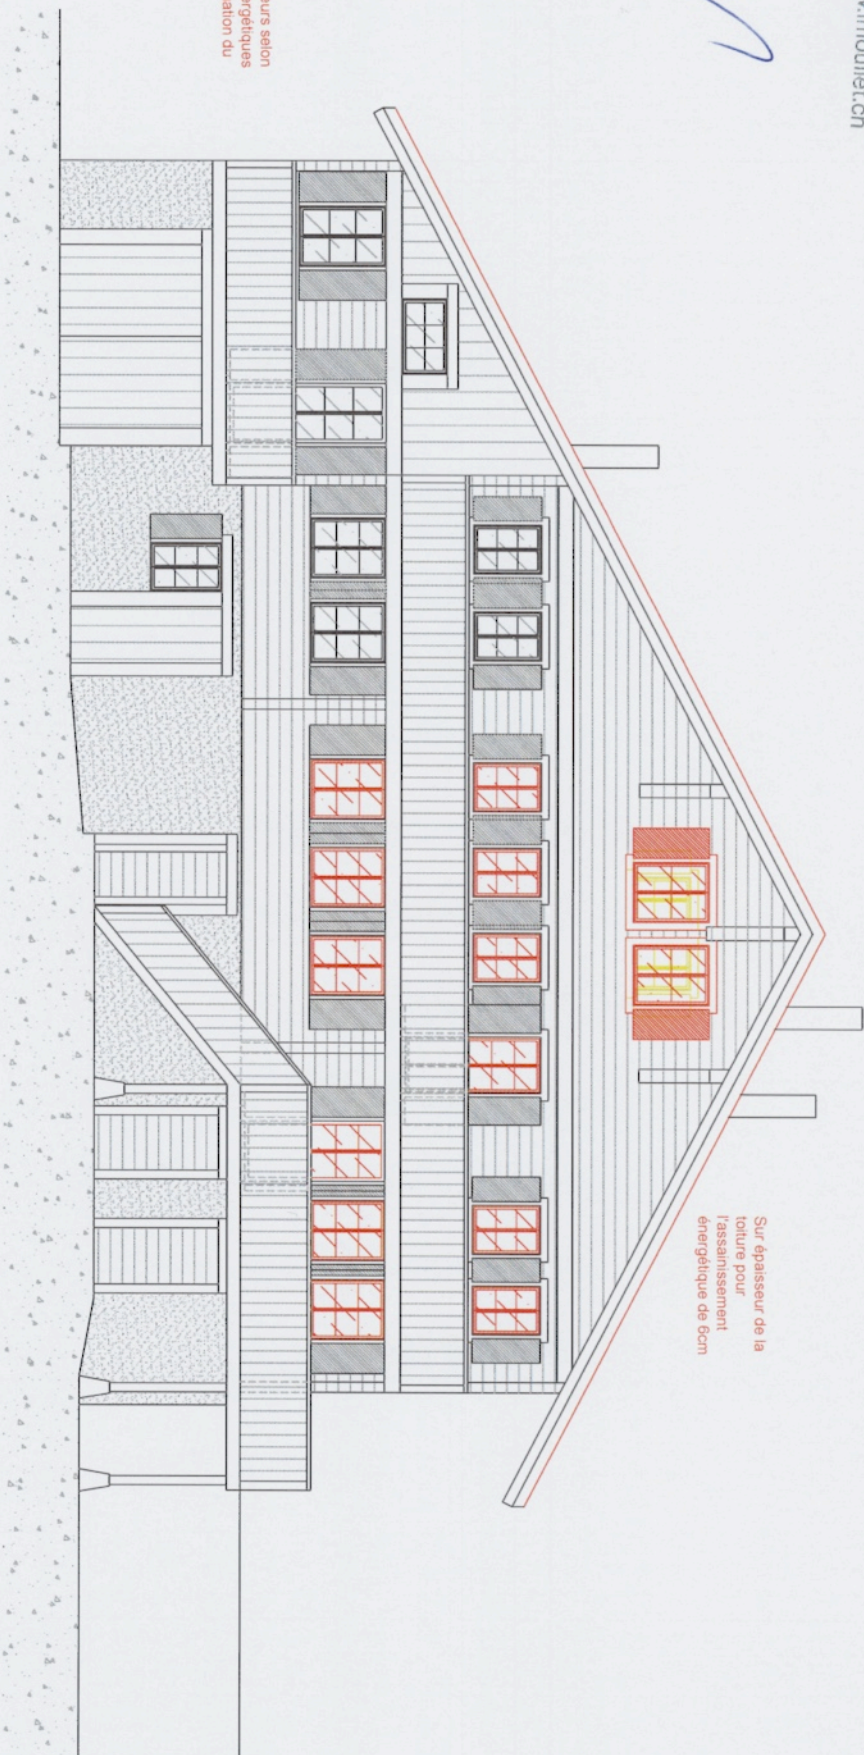

Façade SUD  
ECA 64  
Parcelle 6246  
Rte des Voëttes 15  
Commune d'Ormont-Dessus

iMouliet Architecture Sàrl  
Isaline Parisod  
Architecte EPFL  
Rue de la Gare 42  
1865 Les Diablerets  
Tel - 079/359 68 18  
info@imouliet.ch

LES DIABLERETS

01.02.2023

ECHELLE 1:100 - A4

L'architecte :


iMouliet Architecture Sàrl  
Rue de la Gare 42  
1865 Les Diablerets  
info@imouliet.ch

Le propriétaire :

Beny

Enquête  
Façade OUEST  
ECA 64  
Parcelle 6246  
Rte des Voëttas 15  
Commune d'Ormont-Dessus

Sur épaisseur de la toiture pour l'assainissement énergétique de 6cm

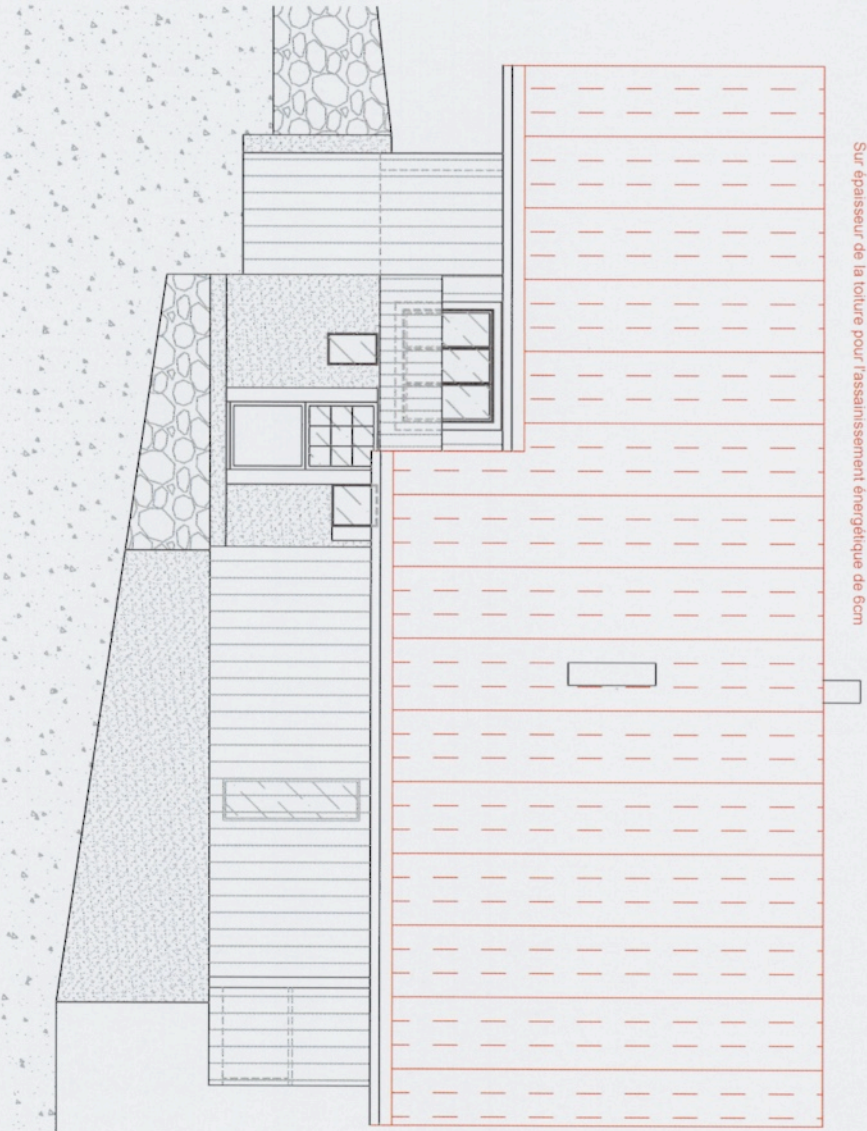

Pose de capteurs selon  
document énergétiques  
et plan de situation du  
géomètre


iMouillet Architecture Sàrl  
Isaline Parisod  
Architecte EPFL  
Rue de la Gare 42  
1865 Les Diablerets  
Tel - 079/359 68 18  
info@imouillet.ch

LES DIABLERETS  
01.02.2023  
ECHELLE 1:100 - A4

L'architecte :   
iMouillet Architecture Sàrl  
Rue de la Gare 42  
1865 Les Diablerets  
www.imouillet.ch

Le propriétaire :

Enquête  
Façade NORD  
ECA 64  
Parcelle 6246  
Rte des Voëttes 15  
Commune d'Ormont-Dessus

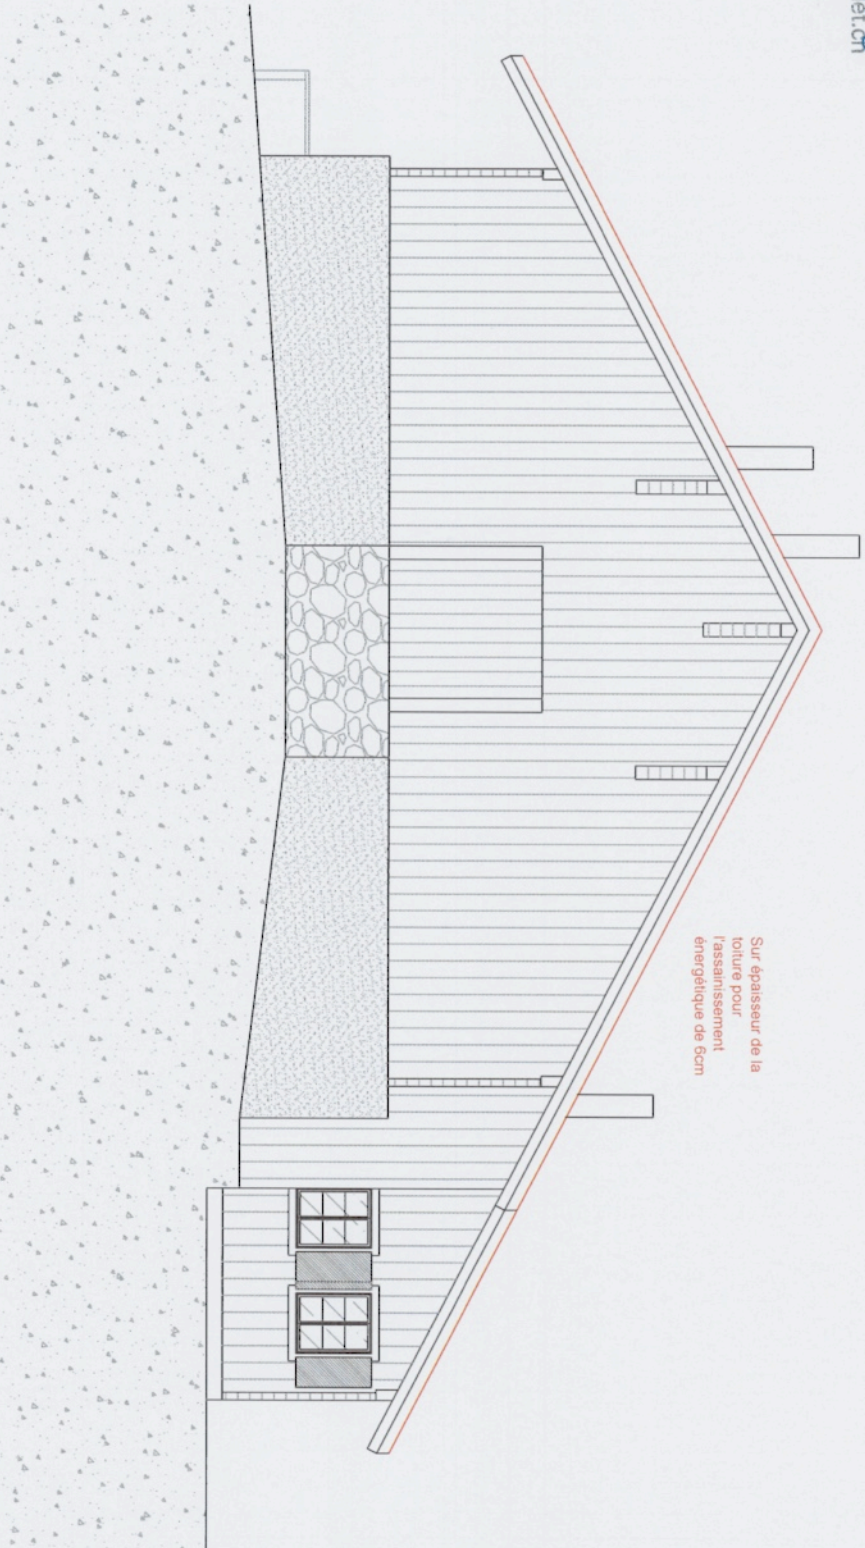


iMouliet Architecture Sàrl  
Isaline Parisod  
Architecte EPFL  
Rue de la Gare 42  
1865 Les Diablerets  
Tel - 079/359 68 18  
info@imouliet.ch

LES DIABLERETS  
01.02.2023  
ECHELLE 1:100 - A4

L'architecte : iMouliet Architecture Sàrl  
Rue de la Gare 42  
1865 Les Diablerets  
www.imouliet.ch

Le propriétaire :

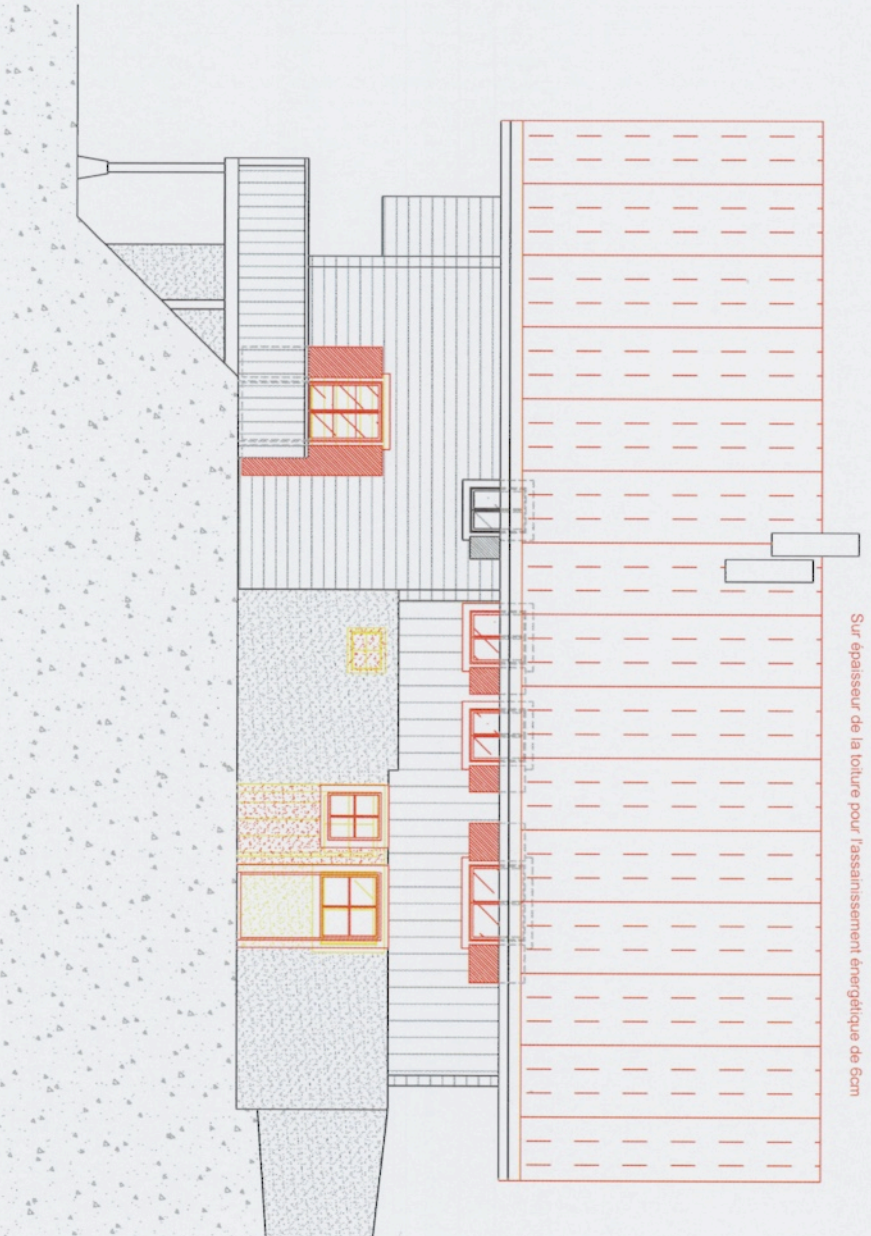

Enquête  
Façade EST  
ECA 64  
Parcelle 6246  
Rte des Voëttes 15  
Commune d'Ormont-Dessus